

MIASTO SZCZECIN SKALA 1:500

Ostrzeżenie:

Kopia mapy na papierze nie zapewnia
całkowitej wiarygodności jej treści!

PRECYZJA S.C.

Dariusz Jechmański, Krzysztof Pierzchała
Tomasz Stachowski, Marek Tylkowski
71-047 Szczecin, ul. Ku Słońcu 41/3
tel. 0696 46 90 99, 0602 12 90 25
NIP 8522525243, REGON 320452190

INWENTARYZACJA POWYKONAWCZA PRZYŁĄCZA GAZU WRAZ ZE STACJĄ REDUKCYJNO-POMIAROWĄ II° - DO ODBIORU TECHNICZNEGO

ul. Alfreda Sokółowskiego 11, Szczecin
obręb: 4015, działka nr 2/5, 5/2dr
arkusz mapy: 7-1 D-52

Investor: Wielkopolska Spółka Gazownictwa Sp. z o.o., ul. Grobla 15, 61-859 Poznań
Oddział Zakład Gazowniczy w Szczecinie, ul. Tama Pomorzaska 26, Szczecin

ZUDP: przyłącze gazu – ZUDP nr 865/2012 z dnia 19.09.2012 - Zgodny.

Przyłącze gazu gs90 PE (s/c)(PE100RC) 73,5 mb

Przyłącze gazu gn225PE (n/c)(PE100RC) 204,5 mb

21.05.2013
GEODĘTA
Dariusz Jechmański
ul. ... nr 21518

Prezydent Miasta Szczecina
Miejski Ośrodek Dokumentacji Geodezyjnej
i Kartograficznej w Szczecinie

Wyeksponowane na niniejszej mapie sieci uzbrojenia
terenu zostały zinventaryzowane, a dokumenty powstałe
w wyniku inwentaryzacji przyjęto do państwowego
zastępu geodezyjnego i kartograficznego w dniu
2013-05-11 i zaświadczone pod nr 381/2013/STAPV

Sieć uzbrojenia terenu zrealizowane została zgodnie z uzgodnieniami
z lokalizacją uzgodnioną w oparciu o Zespół Uzgodnień Dokumentacji
Projektowej nr 865/12 z dnia 19.09.2012

Szczecin, dn. 2013-05-11


Podpis i pieczęć osoby upoważnionej

- SIEĆ GAZOWA: PRZYŁĄCZA GAZOWE
s/c gs90PE ORAZ n/c gn225PE

□ - STACJA REDUKCYJNO - POMIAROWA Q = 300 m³/h

Ls -

▨ - POWIERZCHNIA STUŻEBNOŚCI PRZESYŁU

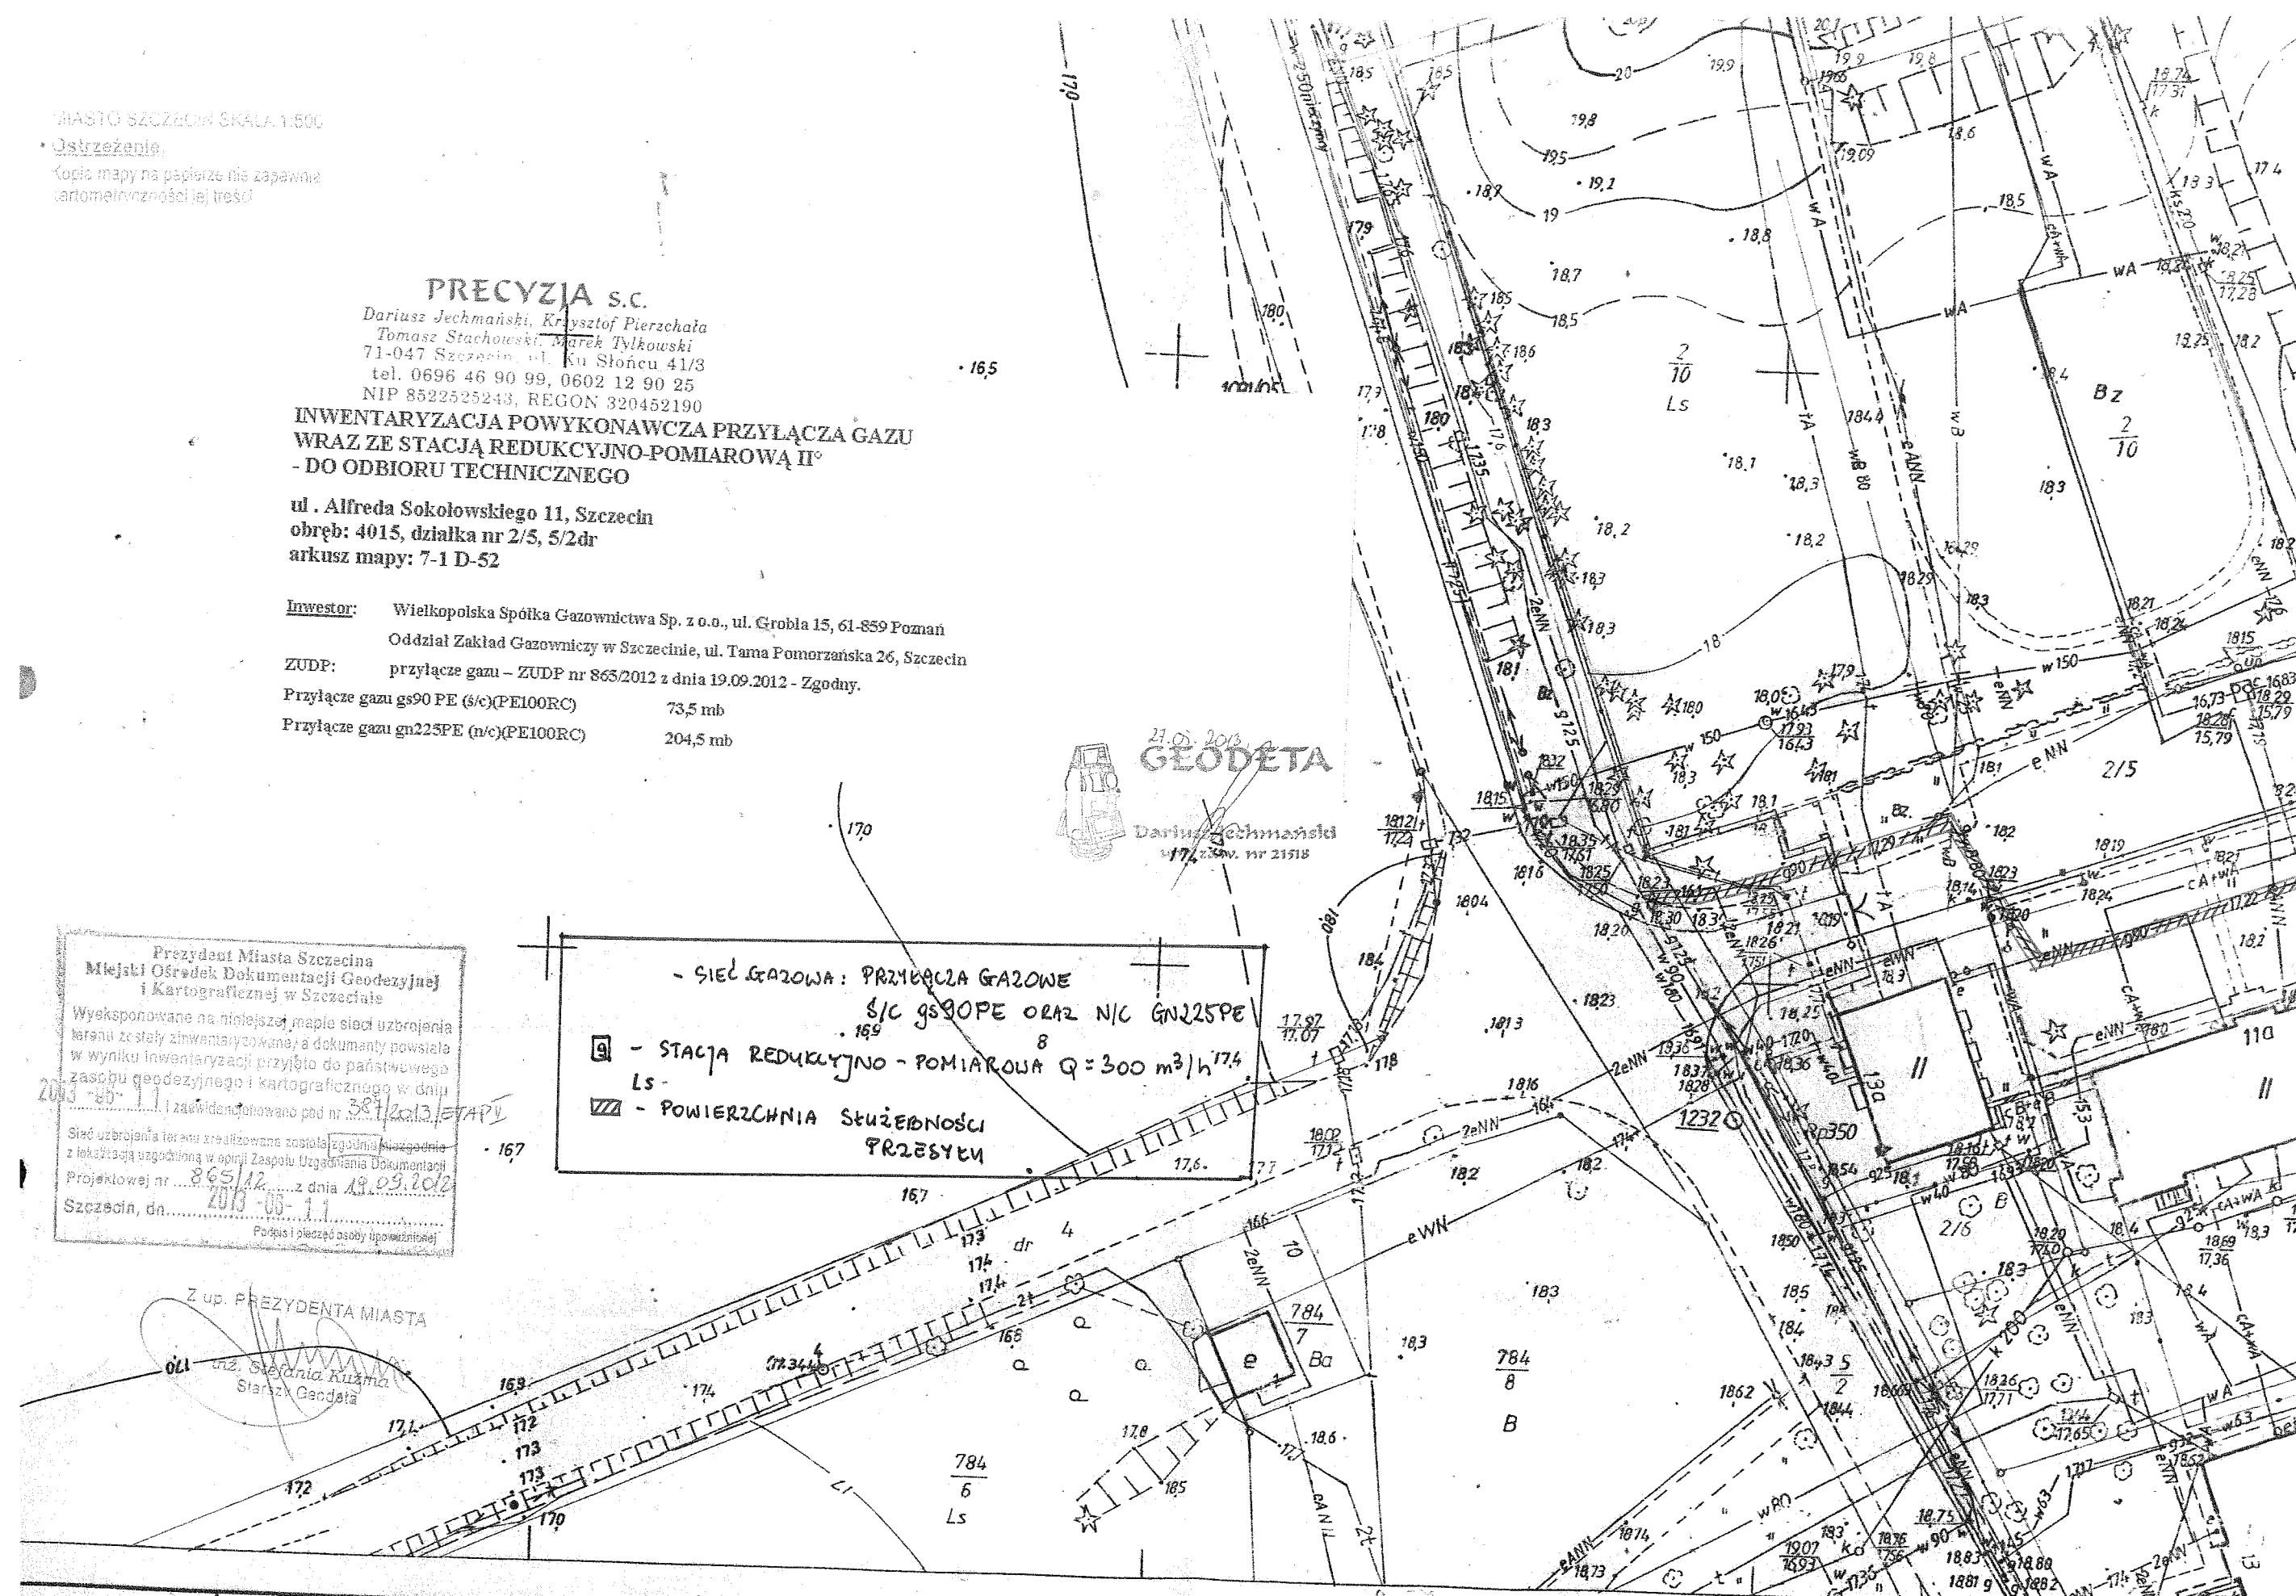

01 D 52

131/75

Woj. szczecińskie
m. Szczecin - Dąbie

Mapa sytuacyjno-wysokościowa 1:500



Okręgowe Przedsiębiorstwo Geodezyjno-Kartograficzne
w Szczecinie



OKRĘGOWE PRZEDSIĘBIORSTWO GEODEZYJNO-KARTOGRAFICZNE
ZARZĄDZANIE W SZCZECINIE

Zmiany